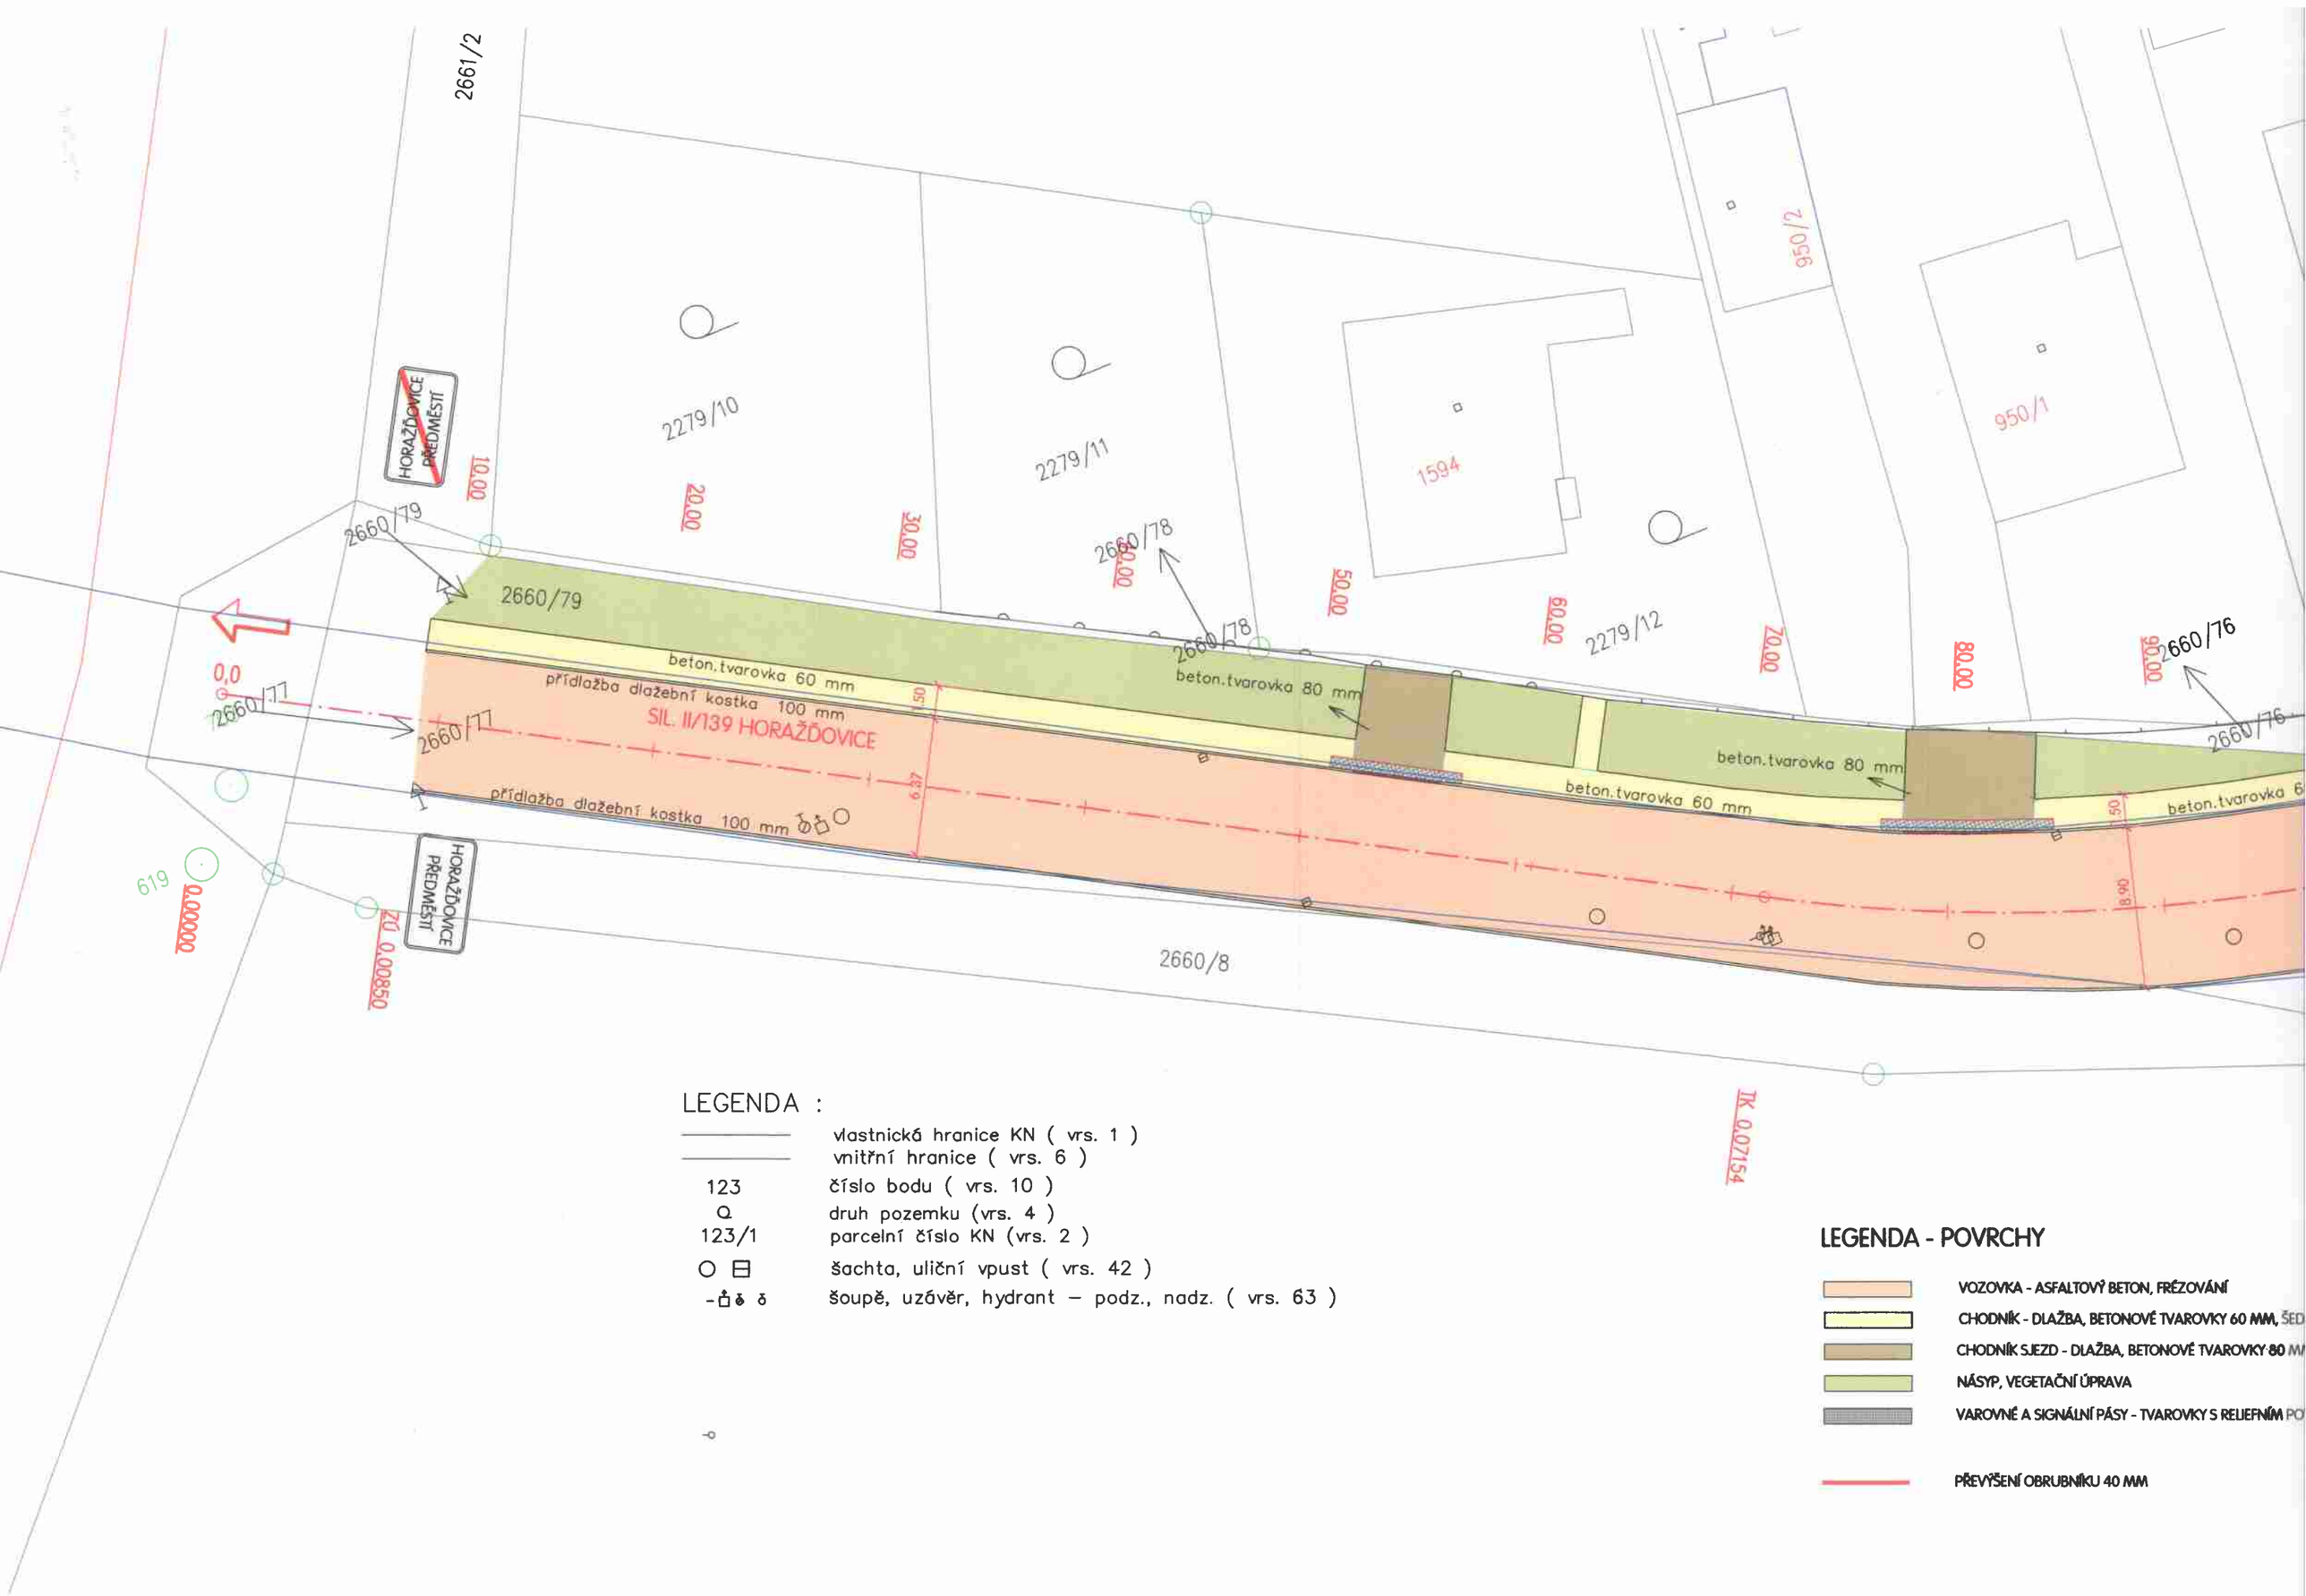
2661/2
2279/10
2279/11
2279/12
1594
950/2
950/1
HORAŽĎOVICE PŘEDMĚSTÍ
2660/79
2660/78
2660/77
2660/76
2660/8
0,0
10,00
20,00
30,00
40,00
50,00
60,00
70,00
80,00
90,00
beton.tvarovka 60 mm
přídlažba dlažební kostka 100 mm
SIL. II/139 HORAŽĎOVICE
beton.tvarovka 80 mm
619
0,00000
ZÚ 0,00850
TK 0,07154
LEGENDA :
vlastnická hranice KN (vrs. 1)
vnitřní hranice (vrs. 6)
123 číslo bodu (vrs. 10)
druh pozemku (vrs. 4)
123/1 parcelní číslo KN (vrs. 2)
šachta, uliční vpust (vrs. 42)
šoupě, uzávěr, hydrant – podz., nadz. (vrs. 63)
LEGENDA - POVRCHY
VOZOVKA - ASFALTOVÝ BETON, FRÉZOVÁNÍ
CHODNÍK - DLAŽBA, BETONOVÉ TVAROVKY 60 MM, ŠED
CHODNÍK SJEZD - DLAŽBA, BETONOVÉ TVAROVKY 80 M
NÁSYP, VEGETAČNÍ ÚPRAVA
VAROVNÉ A SIGNÁLNÍ PÁSY - TVAROVKY S RELIEFNÍM PO
PŘEVÝŠENÍ OBRUBNÍKU 40 MM

DOKUMENTACE SKUTEČNÉHO PROVEDENÍ

OVRCHY

OZOVKA - ASFALTOVÝ BETON, FRÉZOVÁNÍ

HODNÍK - DLAŽBA, BETONOVÉ TVAROVKY 60 MM, ŠEDÁ

HODNÍK SJEZD - DLAŽBA, BETONOVÉ TVAROVKY 80 MM, ŠEDÁ

ÁSYP, VEGETAČNÍ ÚPRAVA

AROVNÉ A SIGNÁLNÍ PÁSY - TVAROVKY S RELIEFNÍM POVRCHEM NV 163/2002 SB. A TN TZÚS 12.02.04.,-.06

EVÝŠENÍ OBRUBNÍKU 40 MM

VED. PROJEKTANT	ZODP. PROJEKTANT	VYPRACOVAL	KRESL
ING. TOMÁŠ MACÁN	ING. TOMÁŠ MACÁN	ING. TOMÁŠ MACÁN	ING. TOMÁŠ

KRAJ	PLZEŇSKÝ	KAT.ÚZEMÍ	HORAŽĎOVICE
OBJEDNATEL	MĚSTO HORAŽĎOVICE, MÍROVÉ NÁMĚSTÍ 1, 341 01		
AKCE			

HORAŽĎOVICE PŘEDMĚSTÍ - CHODNÍK

SITUACE